


POHLED JIŽNÍ
STÁVAJÍCÍ STAV

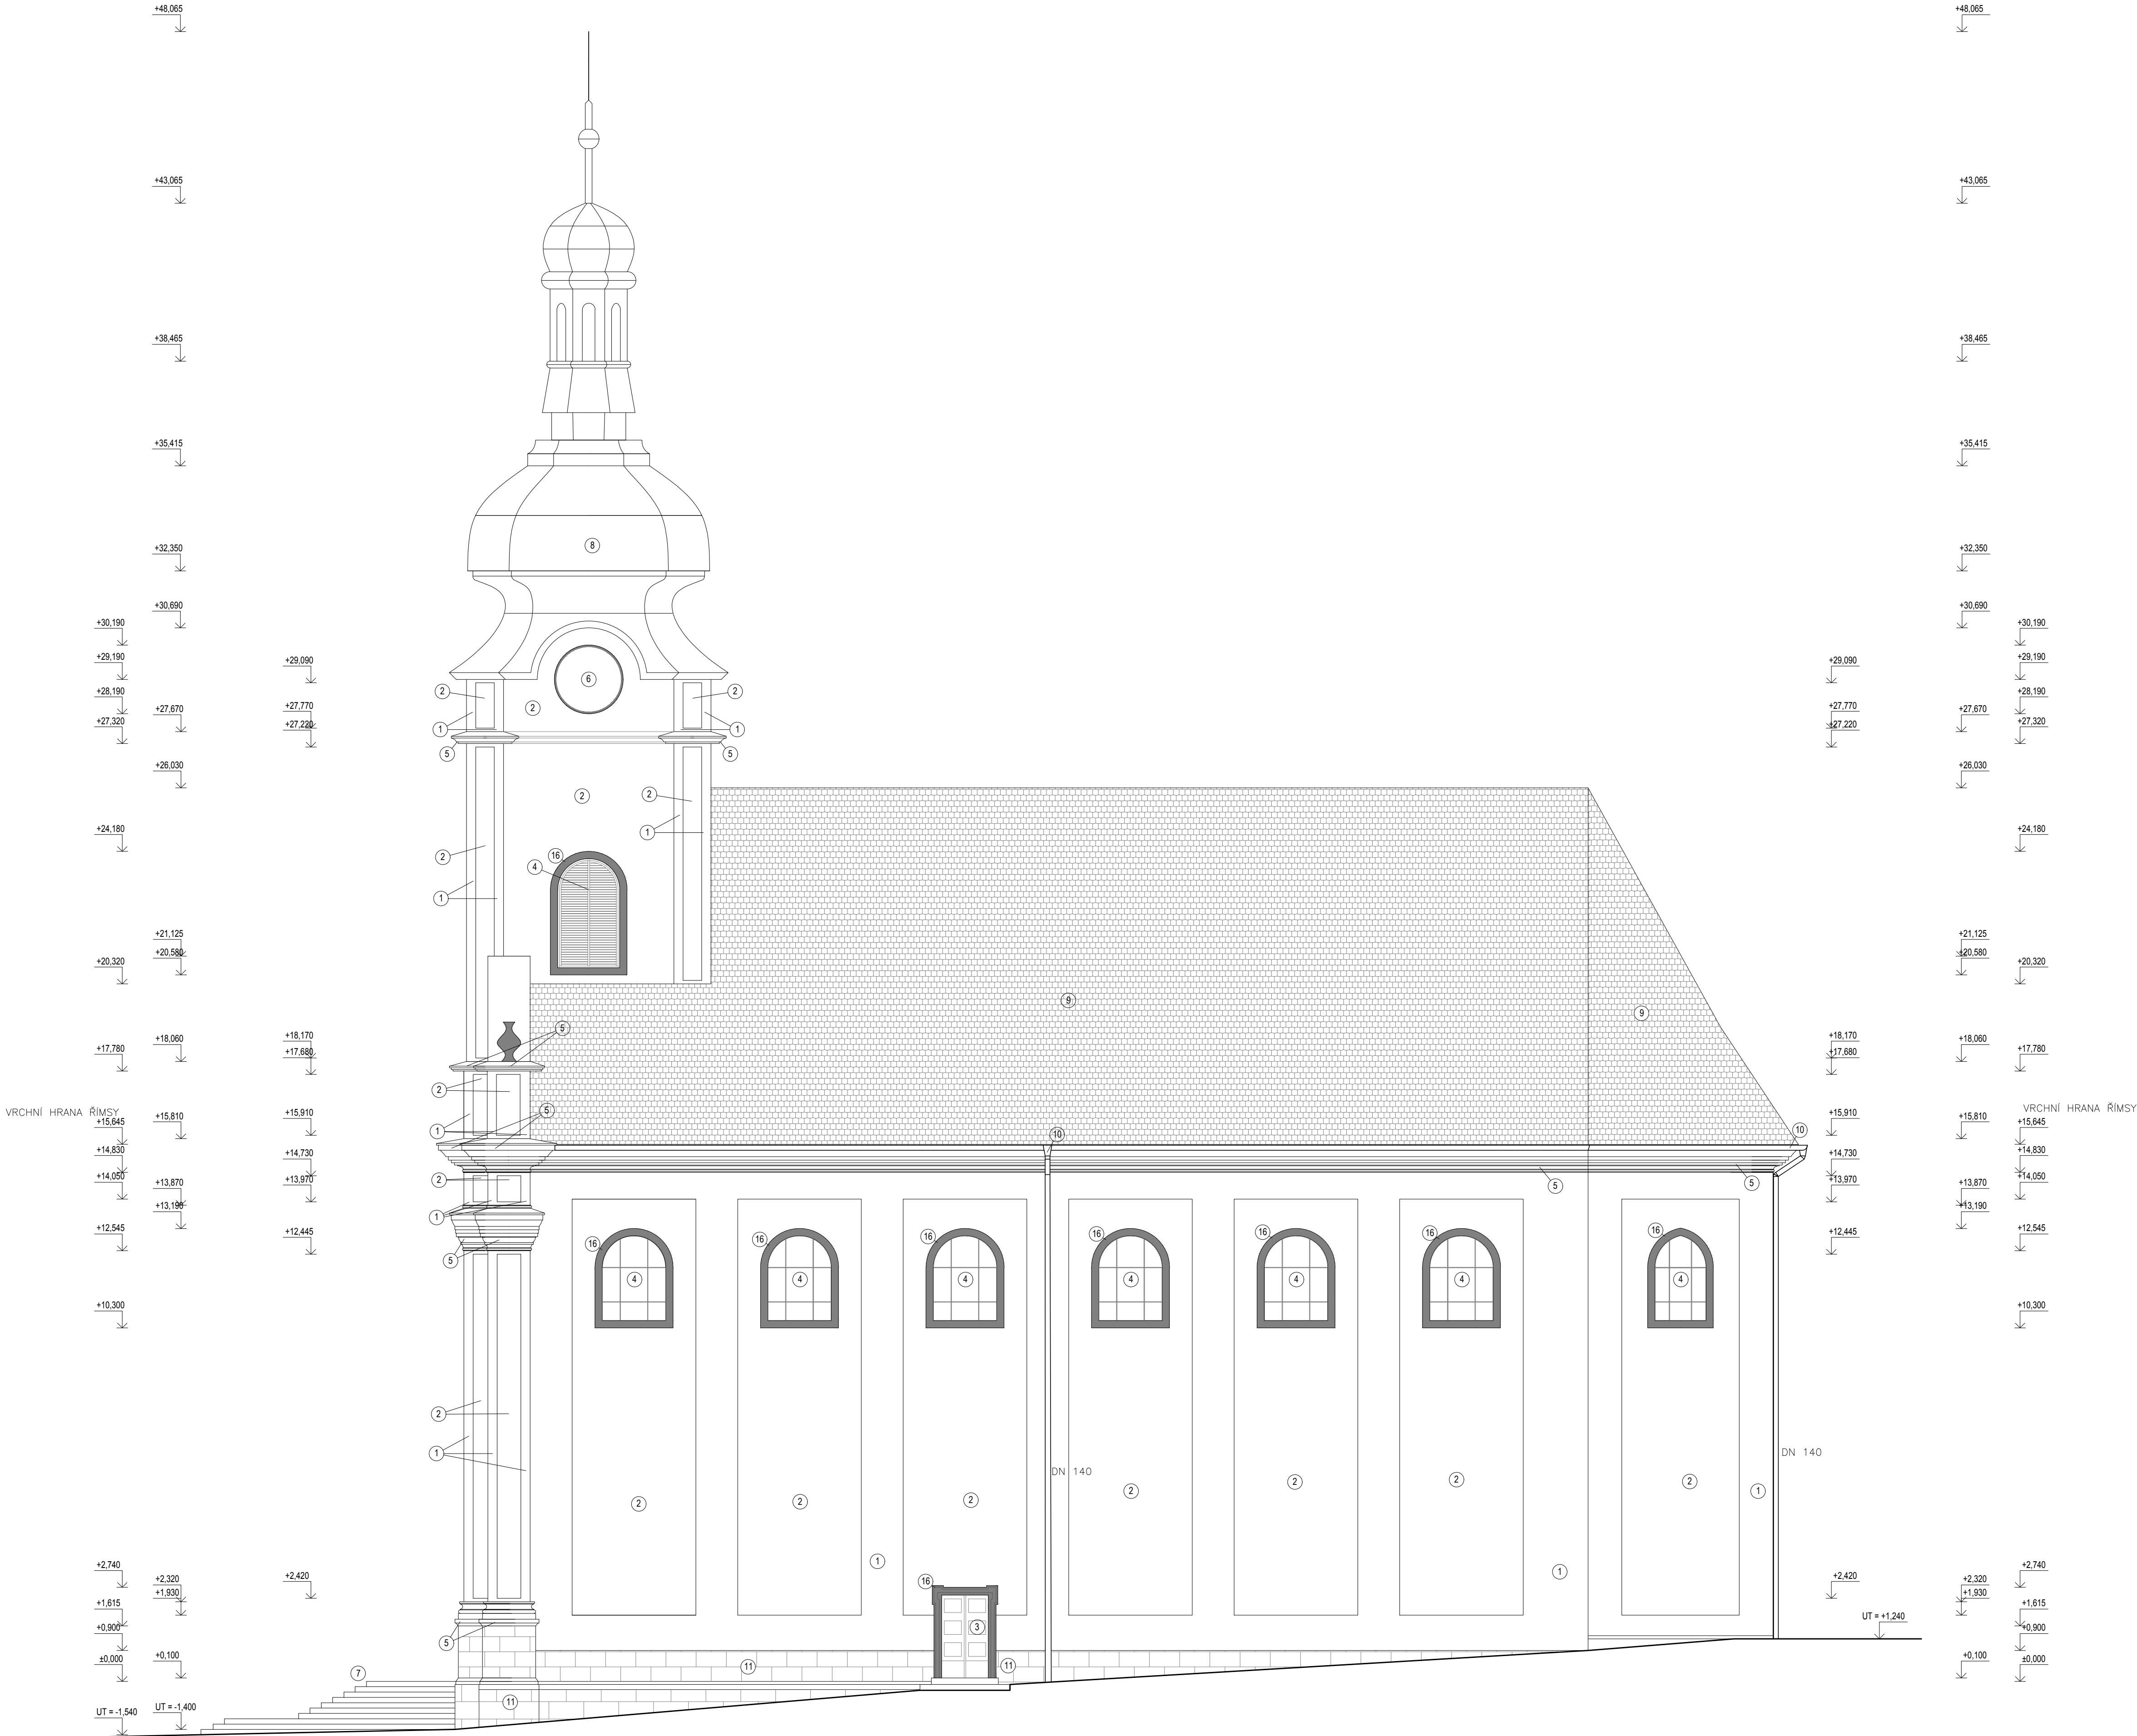

Projektant částí PD: Jan Nevřivý		Hlavní projektant: Jan Nevřivý		Jan Nevřivý Osvoboditelů 3778, 760 01 Zlín IČ: 051123111 tel: +420 732 373 745 email: jan.nevrvy01@gmail.com													
Výpracoval: Jan Nevřivý		Podpis autorizované osoby:															
Stavebník: Římskokatolická farnost Napajedla, Masarykovo náměstí 213, 763 61 Napajedla		Místo stavby: obec Napajedla, okres Zlín, Zlínský kraj															
Název akce: Obnova fasády kostela sv.BARTOLOMĚJE v Napajedlích		Část PD: DOKUMENTACE SKUTEČNÉHO PROVEDENÍ STAVBY (PASPORT STAVBY)															
Obsah: POHLED JIŽNÍ STÁVAJÍCÍ STAV						pare: 1 2 3 4 5 6		Formát: 8x4		Štup. dok.: DPSF		Datum zprac.: 08/2018		Měřítko: 1:100		č. výkresu: D.1.1.3	
Tato dokumentace je majetkem zhotovitele. Nesmí být použita a kopírována třetí osobou, j. předána či jinak s ní nakládáno bez písemného souhlasu zhotovitele.																	